
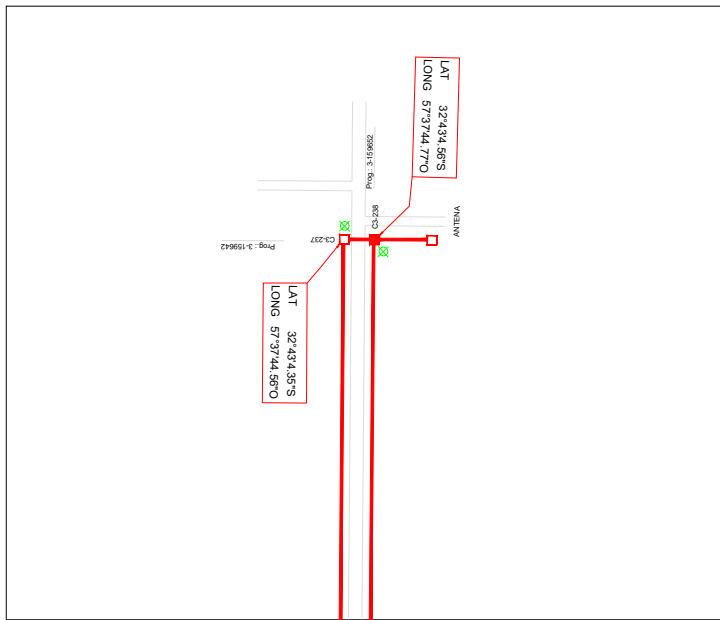


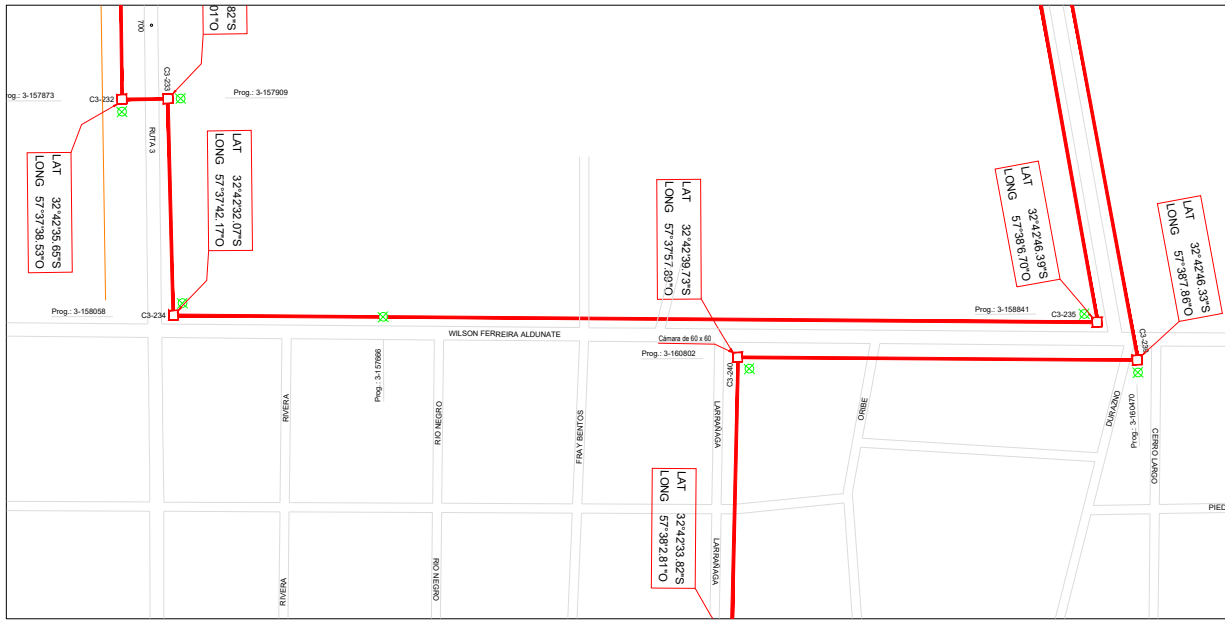

2

3

REFERENCIAS

- Cámara de Paso
- Cámara de Empalme
- Fibra Optica
- Ruta
- Limite de Propiedad
- Via Ferrea
- Puente
- Alcantarilla
- Entrada
- d = distancia ≤ 2 mts.
- Mojón
- Km _ Mojones
- Arbol
- Ute - Antel cruce de ruta

* NOTA: Salvo indicación explícita las camaras se encuentran a 30 cm aprox. bajo el nivel del terreno.

	Proyecto de :	Tendido de Fibra Optica		Fecha:	04/09/2013
	Planta :	Enlace Durazno - Paysandú		Escala:	No corresponde
				Dibujó:	AFK
				Revisó:	GS
		Aprobó:	PN		
		Nombre de Archivo: 056-3-PCCFO-85-R1			
		Archivo de Planos: Saceem.ctb			
		Obra N°: 056		Estado: ☐ En proceso ☐ Finalizado	
		Plano N°: 056-3-PCCFO-85		Escala: 1:1000	
		Conforme a obra		Rev: 1	