


← YOUNG
056-3-PCCFO-85

YOUNG →

1

2

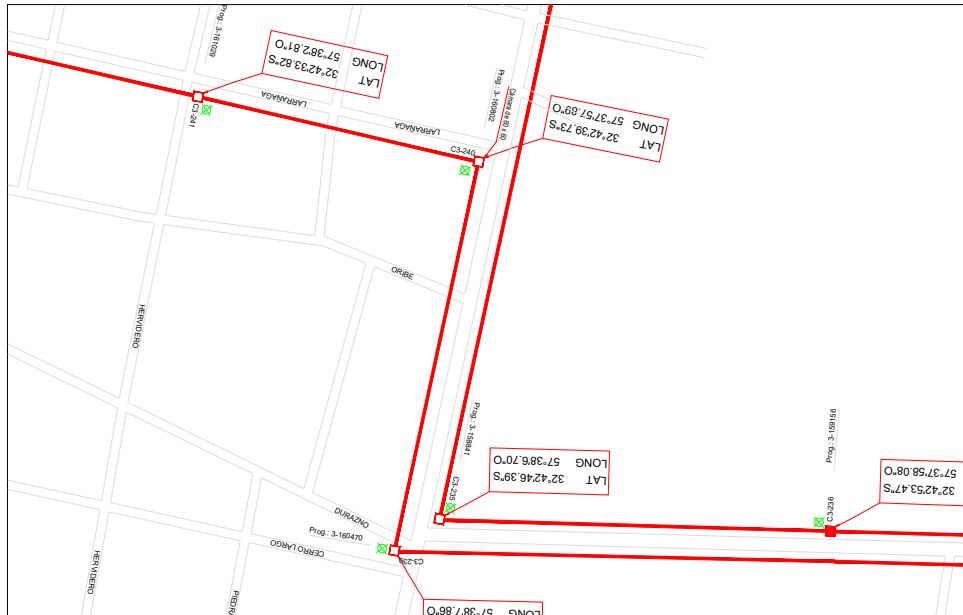


REFERENCIAS



Cámara de Paso
Cámara de Empalme




Fibra Optica
Ruta
Limite de Propiedad
Via Ferrea

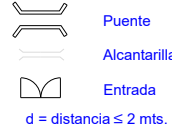

Puente
Alcantarilla
Entrada

d = distancia ≤ 2 mts.

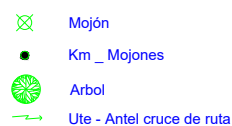

Mojón
Km _ Mojonas
Arbol
Ute - Antel cruce de ruta



Proyecto de :
Tendido de Fibra Optica
Planta :
Enlace Durazno - Paysandú



Instalación por Ruta 3
Conforme a obra

Fecha: 04/09/2013
Escriba: No corresponde
Dibujó: AFK
Revisó: OS
Aprobó: PN

Nombre de Archivo: 056-3-PCCFO-85-81

Archivo de Puntos: Saceem.clb

Distancia: 056

Plano N°: 056-3-PCCFO-85

Plano
1

* NOTA: Salvo indicación explícita las camaras se encuentran a 30 cm aprox. bajo el nivel del terreno.